



14-1001

FÖRKLARINGAR

Genomlyst utrymningsskylt

HÄNVISNINGAR

FÖRESKRIFTER

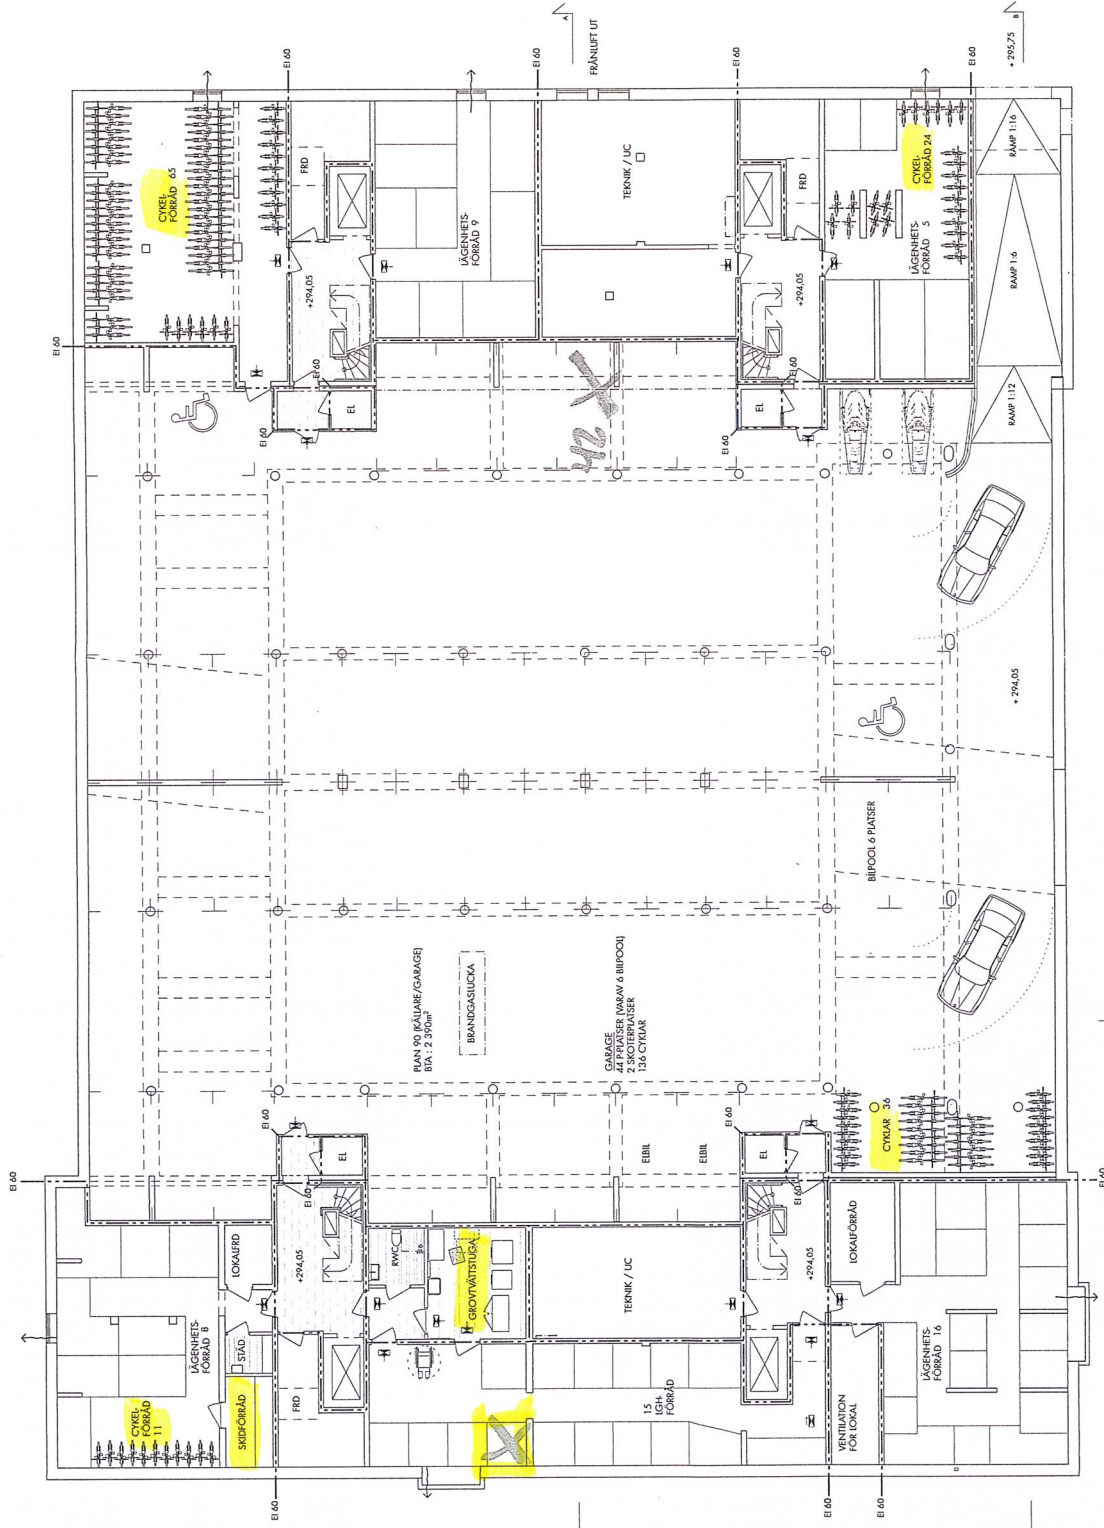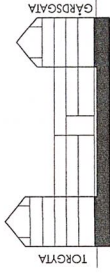

BEF.	ART	ANOMNINGSFÖRTECKNING	DATUM	BYGGNAD
		RELATIONSHANDLING		
		<b>STORSJÖ STRAND</b>		
		<b>G. GENOVA PROPERTY GROUP</b>		
2018.01.19		Frida Lundblad		
Brf Storsjö Strand Storsjöstråket 10, 12, 14 och 16 Östersund				
PLAN 0, kallertplan, överstakt				
Skala: 1:100(A) / 1:200(B) A-40.1-000				